Miejscowość: KUŹNICA
Obręb: 0015 KUŹNICA
Jednostka ewidencyjna: 2011052 Kuźnica
Mapa numer *236.132.214 i 236.132.223*

MAPA DO CELÓW PROJEKTOWYCH
SKALA 1 : 500

(powstała z przetworzenia mapy zasadniczej w skali 1:1000)

Wykaz punktów osnowy klasy I-III
brak

Układ współrzędnych płaskich: 1965/II
Układ wysokości: Kronsztad 1960

Wykonawca:

Rejonowe Biuro Geodezji
Andrzej Krzysztof Kostera
16-100 Sokółka, ul. Piłsudskiego 8
Tel. 606920771 857112714

Sporządził:
Geodeta uprawniony
Andrzej Krzysztof Kostera
Nr upr. 13149

Sokółka, 23.12.2013 Nr rob.242./2013

Uwaga:
Poza wykazanymi na niniejszej mapie urządzeniami podziemnymi nie wyklucza sie istnienia w terenie urządzeń podziemnych, dla których brak było informacji branżowych i nie zostały odnalezione w czasie inwentaryzacji.

Na opracowywanym obszarze nie ustalono czy wykazane grunty są obciążone służebnościami gruntowymi ujawnionymi w księgach wieczystych.

Mapa aktualna na dzień 04.12. 2013 r.
Numer kancelaryjny 2011052- 99 /2013

STAROSTWO POWIATOWE W SOKÓŁCE
WYDZIAŁ GEODEZJI, KATASTRU I NIERUCHOMOŚCI
POWIATOWY OŚRODEK DOKUMENTACJI GEODEZYJNEJ I KARTOGRAFICZNEJ

W obszarze oznaczonym linią ..... dokonano aktualizacji treści mapy zasadniczej. Dokumenty z pomiaru uzupełniającego przyjęto do zasobu powiatowego w dniu 23.12.2013 i zaewidencjonowano pod nr 2011052-99/2013

Niniejsza mapa może służyć do celów projektowych

Projektowane obiekty budowlane wymagające pozwolenia na budowę podlegają wytyczeniu i inwentaryzacji powykonawczej przez jednostki uprawnione do wykonywania tych prac.

z up. Starosty
Sokółka, dn. 23.12.2013
Krystyna Czajkowska
z-ca kierownika
Powiatowego Ośrodka Dokumentacji Geodezyjnej i Kartograficznej

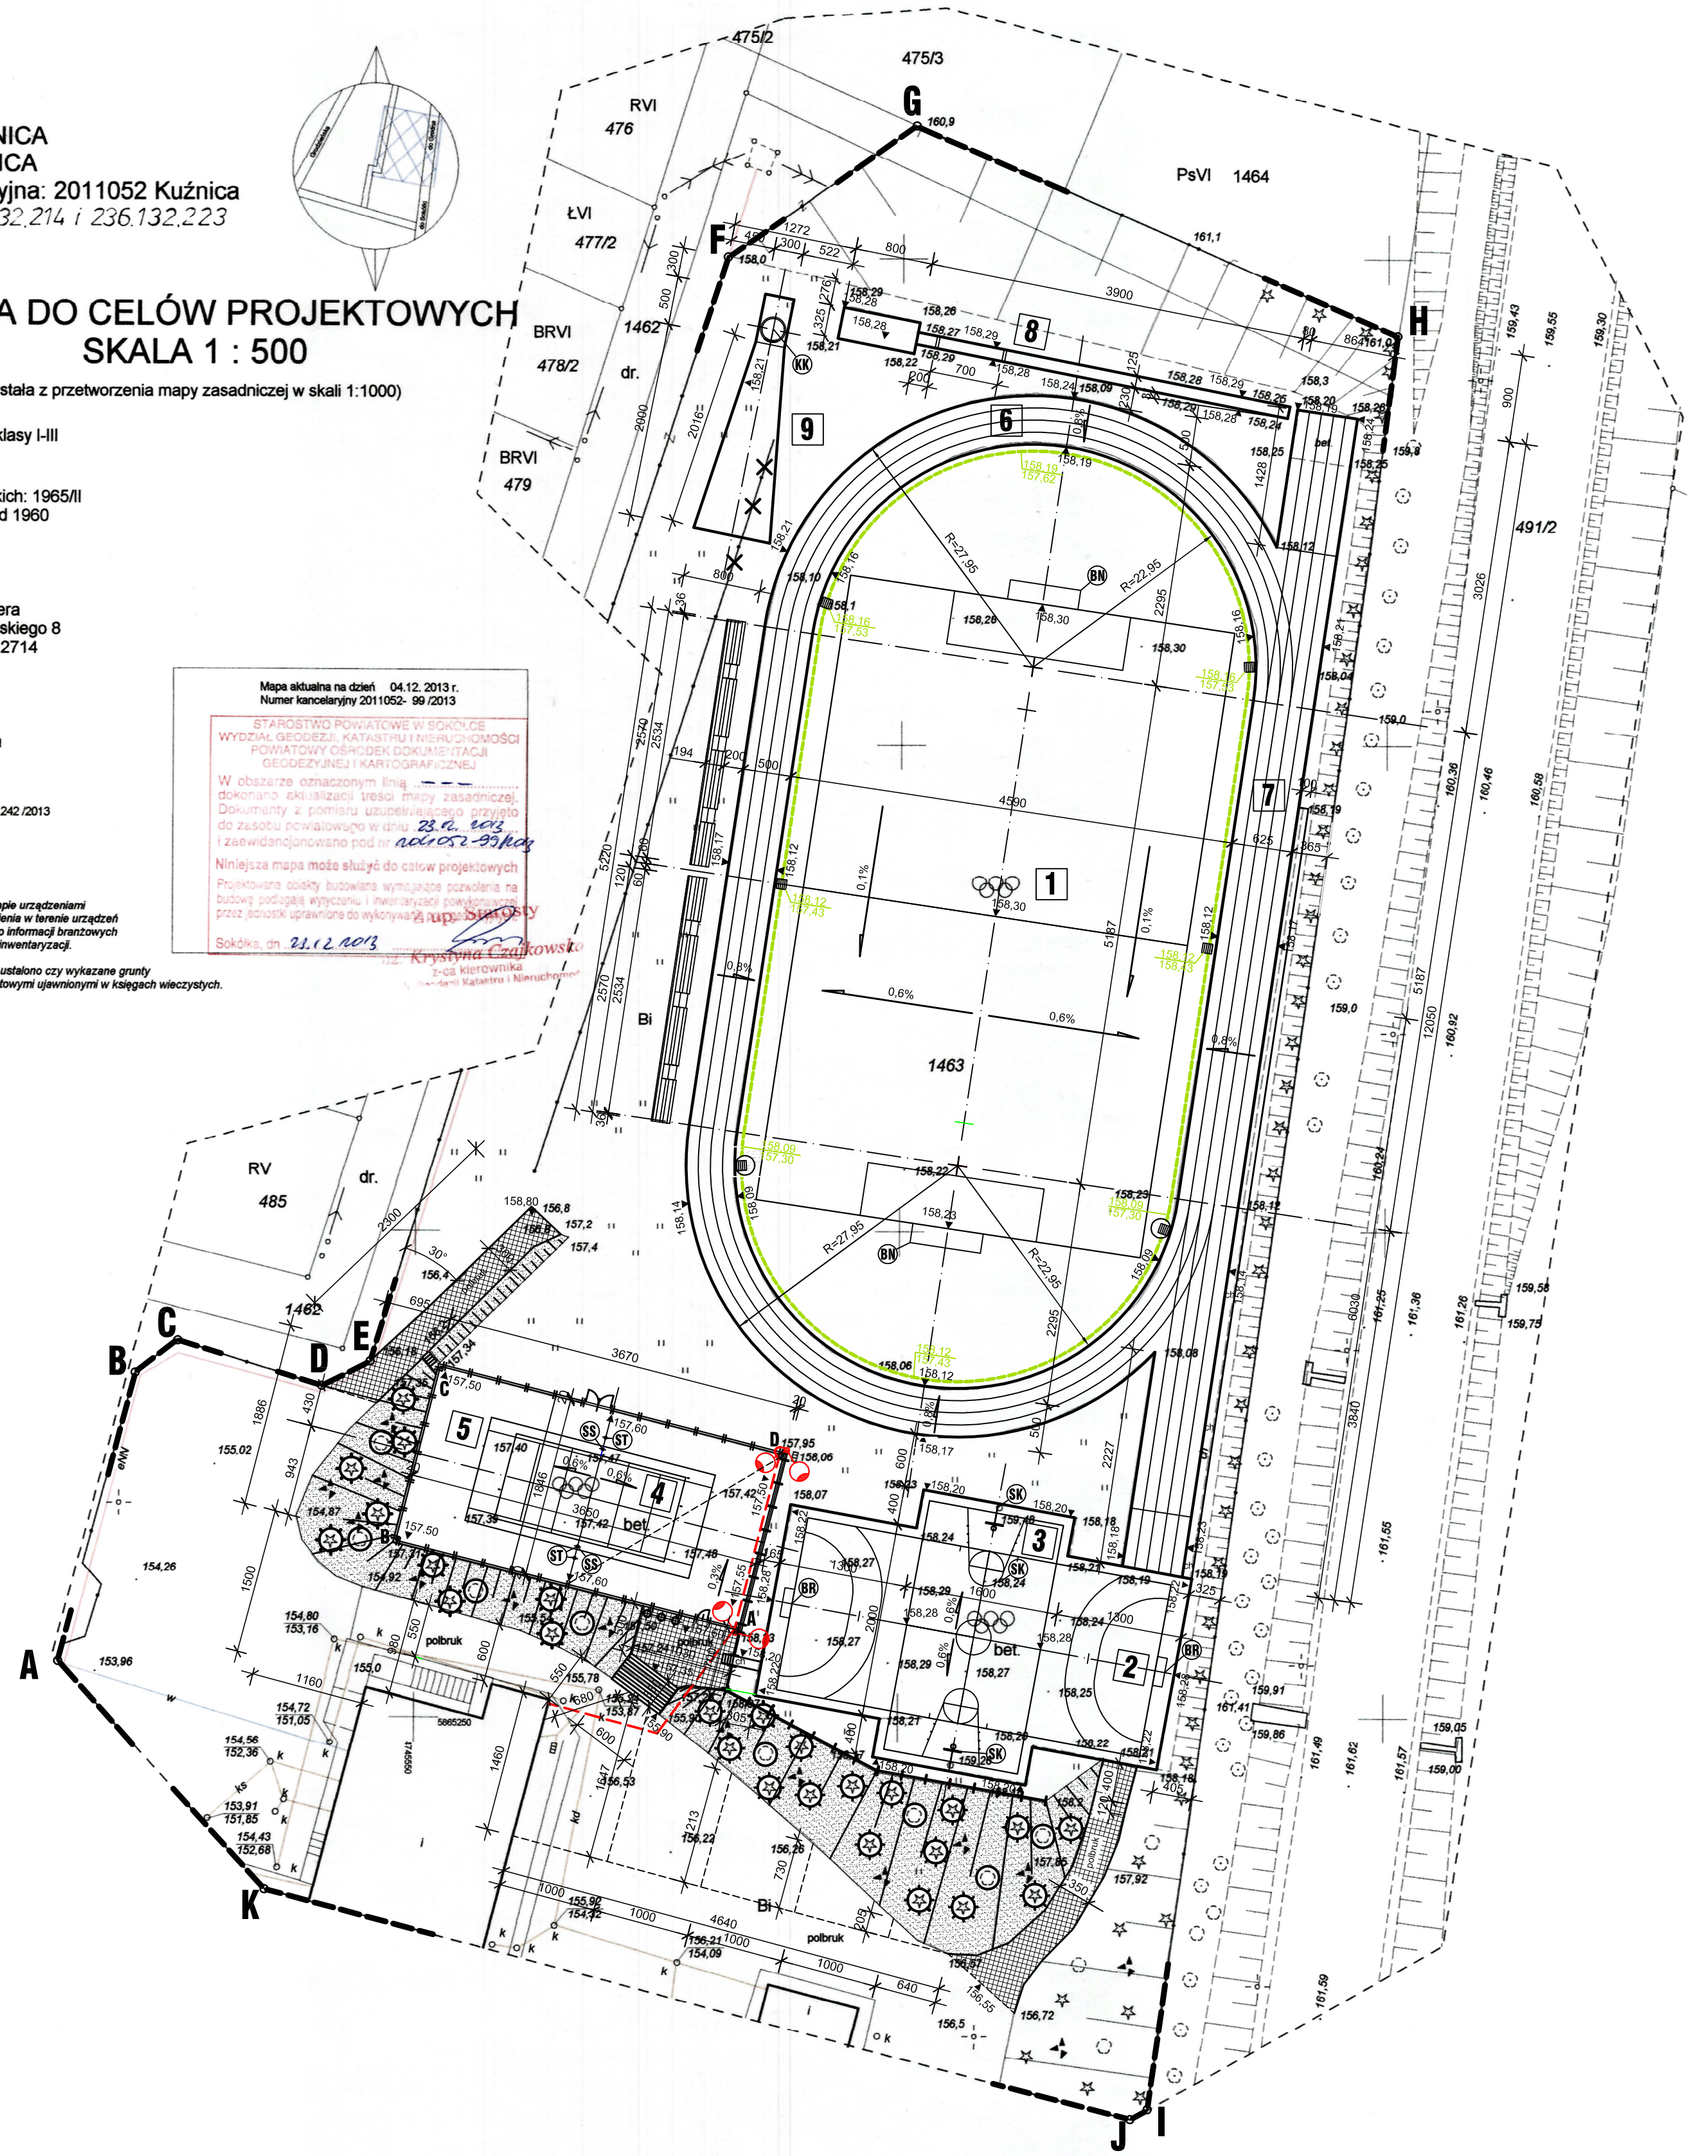

LEGENDA

ABCD...IJK	GRANICE OPRACOWANIA
	ISTNIEJĄCE BUDYNKI SZKOLNE
147.20	ISTNIEJĄCE RZĘDNE TERENU I NAWIERZCHNI
147,30	PROJEKTOWANE RZĘDNE TERENU I NAWIERZCHNI
	ISTNIEJĄCE OGRODZENIA
	ODCINKI ISTNIEJĄCYCH OGRODZEŃ DO LIKWIDACJI
	PROJEKTOWANE ODCINKI OGRODZENIA
	PROJEKTOWANY OGRÓDEK SKALNY
	DRZEWA I KRZEWY LIŚCIASTE ISTNIEJĄCE
	KRZEWY LIŚCIASTE PROJEKTOWANE
	DRZEWA I KRZEWY IGLASTE ISTNIEJĄCE
	KRZEWY IGLASTE PROJEKTOWANE
	TRAWNIKI ISTNIEJĄCE
	SKARPY I NASYPY ISTNIEJĄCE
	SKARPY PROJEKTOWANE
	SCHODY TERENOWE PROJEKTOWANE
polbruk	PROJEKTOWANE CHODNIKI I PLACYKI Z POLBRUKU
ch	PROJEKTOWANE CHODNIKI Z PŁYT CHODNIKOWYCH 50X50

BOISKA I URZĄDZENIA SPORTOWE

1	BOISKO DO GRY W PIŁKĘ NOŻNĄ - 40,0 X 65,0 (nawierzchnia trawiasta)
2	BOISKO DO GRY W PIŁKĘ RĘCZNĄ - 18,0 x 38,0 m (zintegrowane z koszykówką (nawierzchnia syntetyczna na podłożu betonowym)
3	BOISKO DO GRY W KOSZYKÓWKĘ - 14,0 X 26,0 m (zintegrowane z piłką ręczną) (nawierzchnia syntetyczna na podłożu betonowym)
4	BOISKO DO GRY W SIATKÓWKĘ - 9,0 X 18,0 m (zintegrowane z kortem tenisowym) (nawierzchnia asfaltowa)
5	BOISKO DO GRY W TENISA ZIEMNEGO - 10,97 X 23,77 m (zintegrowane z siatkówką) (nawierzchnia asfaltowa)
6	BIEŻNA 4-TOROWA OKÓLNA - 250,0 m (nawierzchnia syntetyczna)
7	BIEŻNA 5-TOROWA PROSTA - 100,0 m (nawierzchnia syntetyczna)
8	SKOCZNIA DO SKOKU W DAL (nawierzchnia rozbiegu syntetyczna)
9	RZUTNIA KULĄ - TRENINGOWA (nawierzchnia pola rzutów trawiasta)

PROJEKTOWANE ELEMENTY WYPOSAŻENIA BOISK

SK	SŁUPY Z TABLICAMI DO KOSZYKÓWKI
BR	BRAMKI DO PIŁKI RĘCZNEJ
BN	BRAMKI DO PIŁKI NOŻNEJ
SS	SŁUPKI DO SIATKÓWKI (DEMONTOWALNE)
ST	SŁUPKI DO TENISA ZIEMNEGO (DEMONTOWALNE)
KK	KOŁO RZUTNI KULĄ
	TRYBUNY
	MASZTY
	PROJEKTOWANY PIŁKOCHWYT Z MUREM OPOROWYM
	OGRODZENIE KORTU TENISOWEGO
	PROJEKTOWANE BRAMY I FURTKI W OGRODZENIU KORTU TENISOWEGO

ISTNIEJĄCA I PROJEKTOWANA INFRASTRUKTURA TECHNICZNA

w	ISTNIEJĄCA SIEĆ WODOCIĄGOWA fi 110
ks	ISTNIEJĄCA KANALIZACJA SANITARNA
kd	ISTNIEJĄCA KANALIZACJA DESZCZOWA I DRENAŻOWA
	PROJEKTOWANY DRENAŻ OBWODOWY BIEŻNI OKÓLNEJ I BOISKA DO PIŁKI NOŻNEJ
	PROJEKTOWANE WPUSTY DESZCZOWE TERENOWE
	PROJEKTOWANE STUDNIE CHŁONNE Z WPUSTAMI DESZCZOWYMI
eNW	ISTNIEJĄCE KABLE NISKIEGO NAPIĘCIA
	PROJEKTOWANA ZALICZNIKOWA DOZIEMNA INSTALACJA OŚWIETLENIA ZEWNĘTRZNEGO BOISK
	PROJEKTOWANE SŁUPY OŚWIETLENIOWE Z OPRAWAMI NA WYSIĘGNIKACH

UWAGA :
MAPA DO CELÓW PROJEKTOWYCH - NIE MODYFIKOWANA

Jednostka projektowa :	"ARCHITEKT- PROJEKT" sp.z o.o. ul.Mickiewicza 59 15-213 Białystok		Rodzaj opracowania : PROJEKT BUDOWLANY ZAMIENNY
Nazwa i adres obiektu :	BOISKA SPORTOWE PRZY SZKOLE PODSTAWOWEJ I GIMNAZJUM W KUŹNICY BIAŁOSTOCKIEJ		Nr rysunku : 1
Przedmiot :	PROJEKT ZAGOSPODAROWANIA DZIAŁKI NR. GEOD. 1463		Skala : 1:500

Zespół projektowy :

Branża :	Projektant :	Nr uprawnień :	Data :	Podpis :
Architektura	mgr inż.arch. Maciej Pokorski	Nr BI/83/86	15.02.2014	
Konstrukcje	mgr inż. Jerzy Firańczyk	Nr BI/94/86	15.02.2014	
Inst.elektryczne	mgr inż. Zbigniew Bartuś	Nr BI/144/92	15.02.2014	
Drogi	mgr inż. Kazimierz Popławski	Nr BI/215/85	15.02.2014	

Zespół sprawdzający :

Branża :	Projektant :	Nr uprawnień :	Data :	Podpis :
Architektura	mgr inż.arch. Jan Hahn	Nr BI/11/87	15.02.2014	
Konstrukcje	mgr inż. Helena Maliszewska	Nr BI/16/81	15.02.2014	
Inst.elektryczne	techn.elektr. Jolanta Sarajew	Nr BI/152/89	15.02.2014	
Drogi	mgr inż. Cezary Kamieński	Nr BI/84/01	15.02.2014	